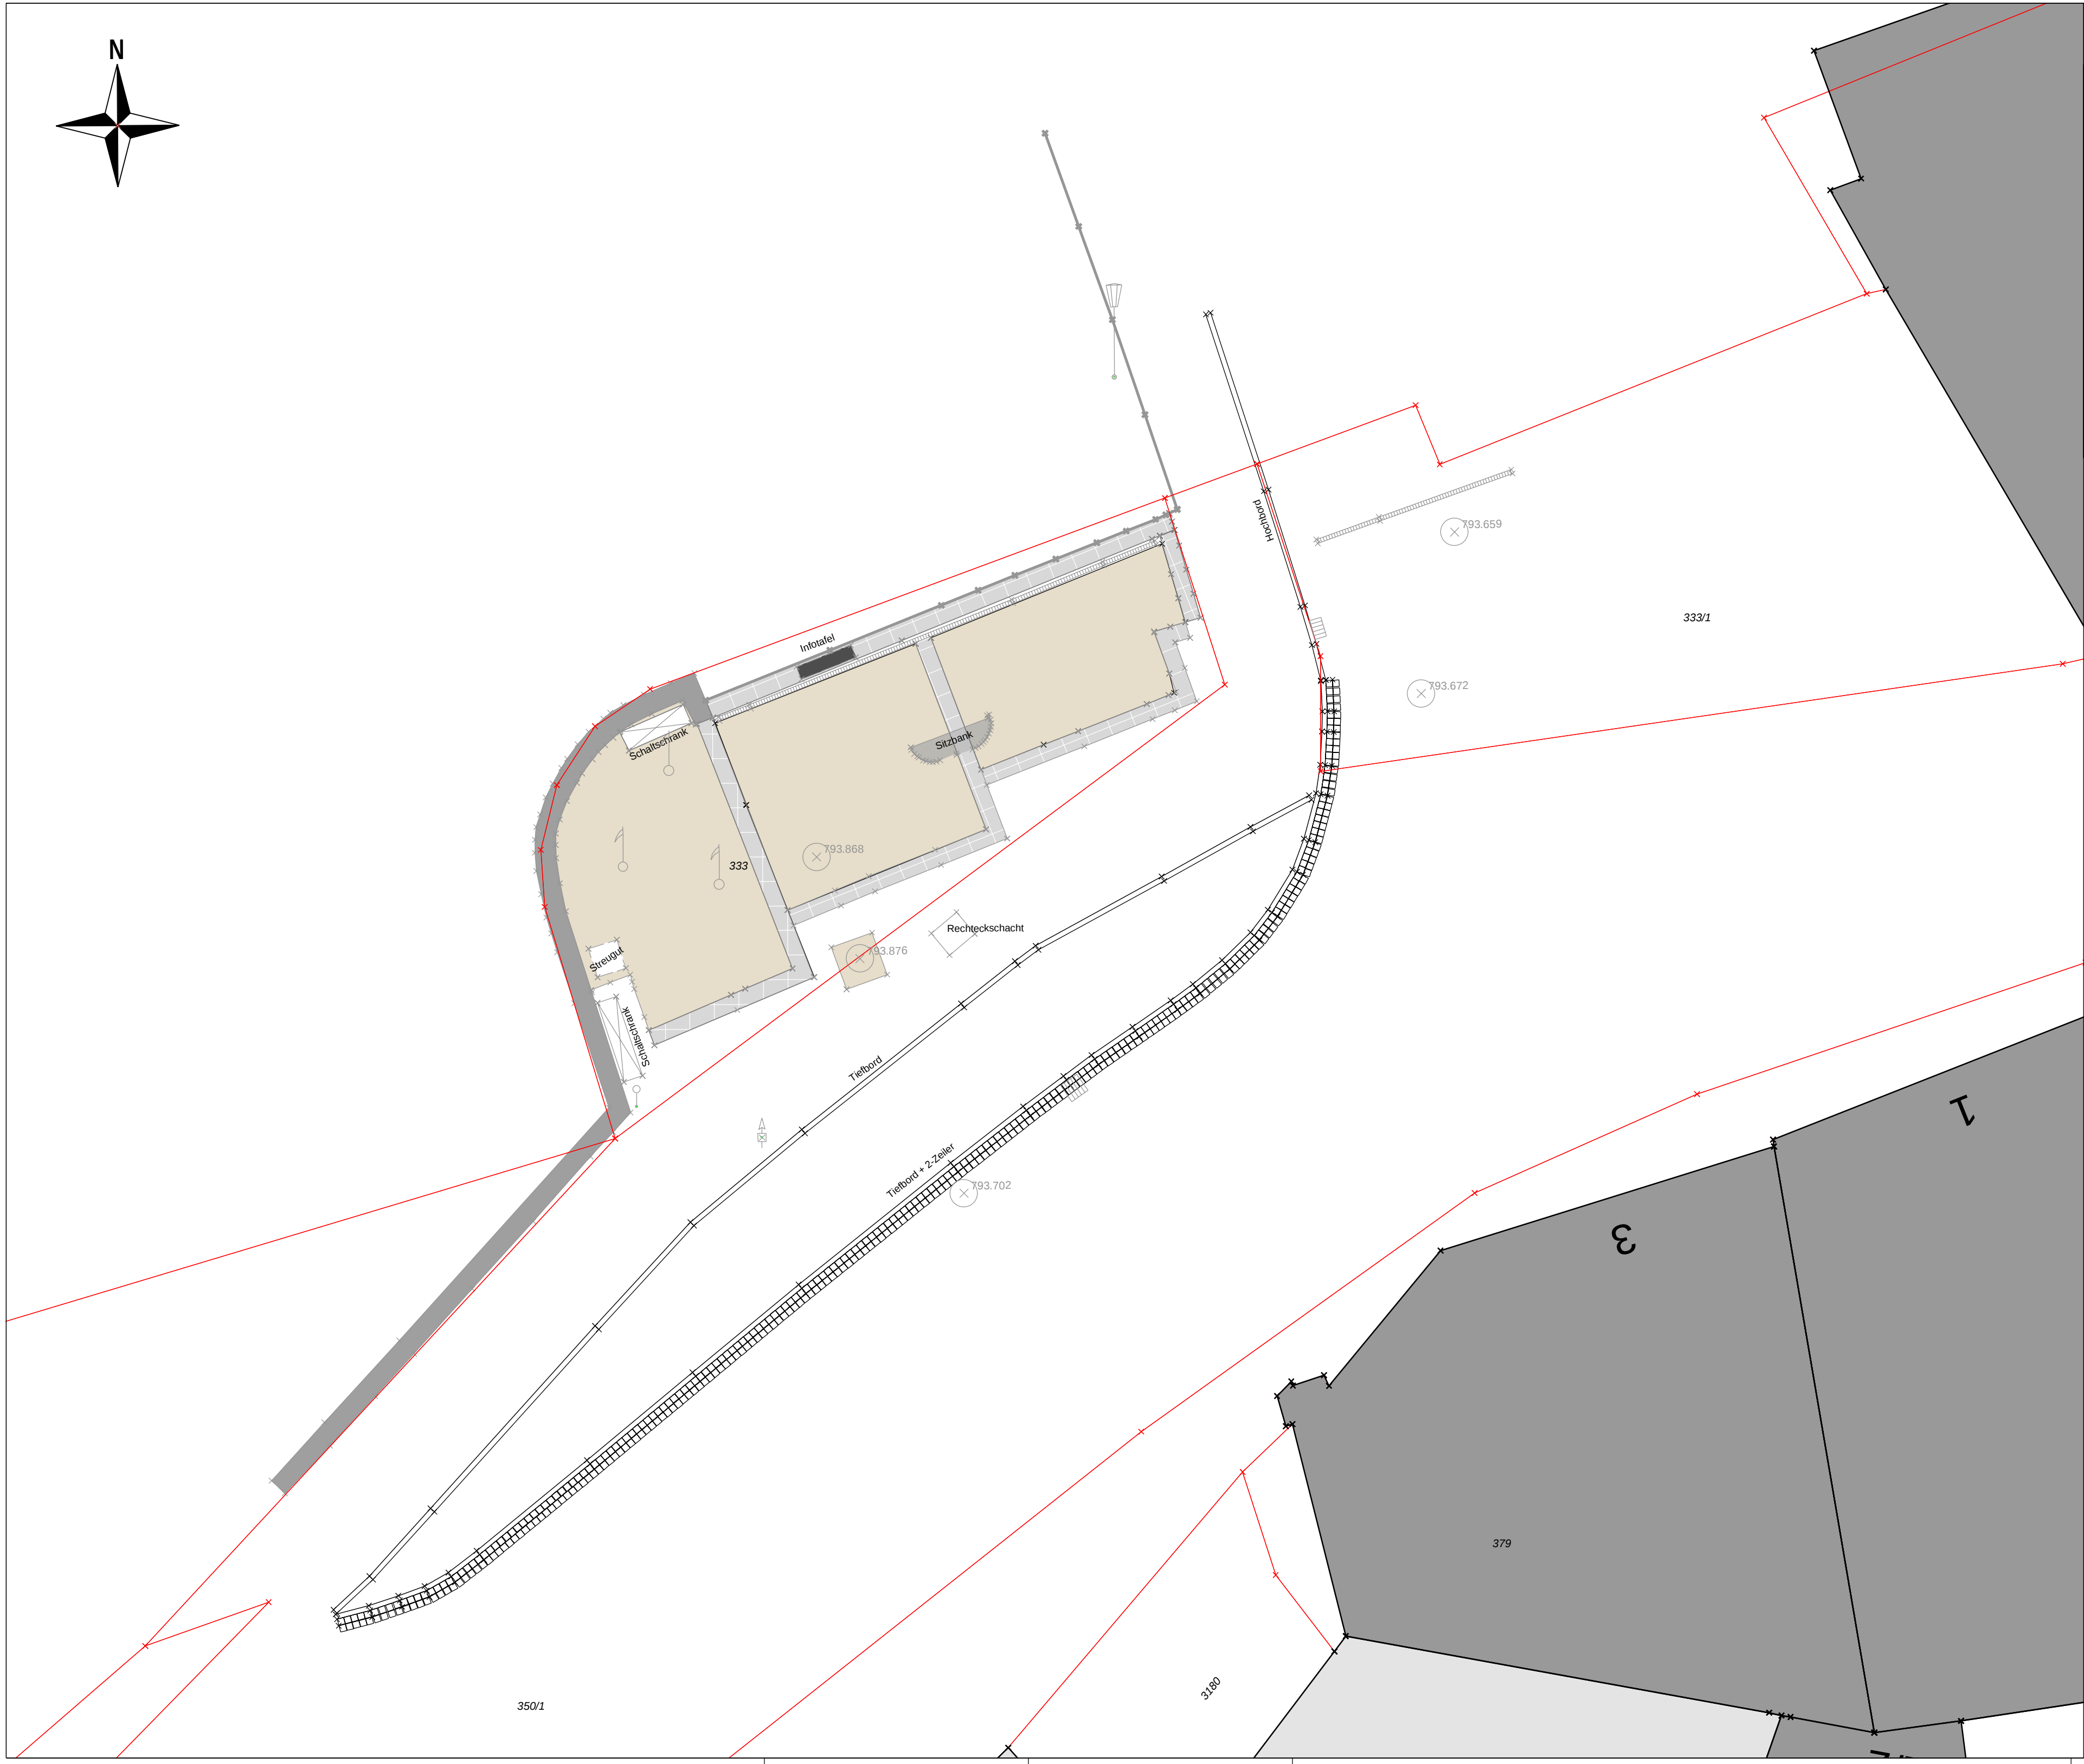


Legende

Bestandsvermessung

- 2-Zeiler + Tiefbord
- Hoch/Tiefbord
- Brückengeländer
- ACO-Rinne
- Gasschieber
- Schacht
- Straßeneinlauf
- Bushalteschild
- Straßenlaterne
- Fahnenmast
- Granitkleinstein
- Betonsteinplatten
- Mauer

Amtliche digitale Flurkarte

- amtliche Flurgrenze
- amtliche Flurgrenze digitalisiert
- amtlicher Grenzpunkt
- Gebäude
- Flurnummer

127/17

Höhensystem:

- ☒ DHHN 2016 (HST170)
- ☐ DHHN 92 (HST160)
- ☐ DHHN 12 (HST100/130)
- ☐ Lokal
- ☐ _____

Lagesystem:

- ☒ UTM
- ☐ Gauß-Krüger
- ☐ Lokal
- ☐ _____

Höhenbezug hergestellt durch:

- ☐ externe Höhenfestpunkte
- ☐ amtliche Höhenfestpunkte
- ☒ GNSS
- ☐ _____

Lagebezug hergestellt durch:

- ☐ externe Lagefestpunkte
- ☐ amtliche Lagefestpunkte
- ☒ GNSS
- ☐ _____

Magnusblick Füssen

Vermessungsbestandsplan

Laserscanvermessung

Auftraggeber:		
Lehne Desing	Koordinaten-Höhensystem	UTM32, DHHN16
Planfreigabe:	bearbeitet	02.12.24, AF
	Maßstab	1 : 100
	Plannummer	241420_001



Büro Dietmannsried
Glaserstraße 2
87463 Dietmannsried

Büro Kempten
Hintere Rottach 42
87439 Kempten

AG Kempten HRB 11811
Geschäftsführer:
Dipl.-Ing. (FH) Sebastian Klinger